


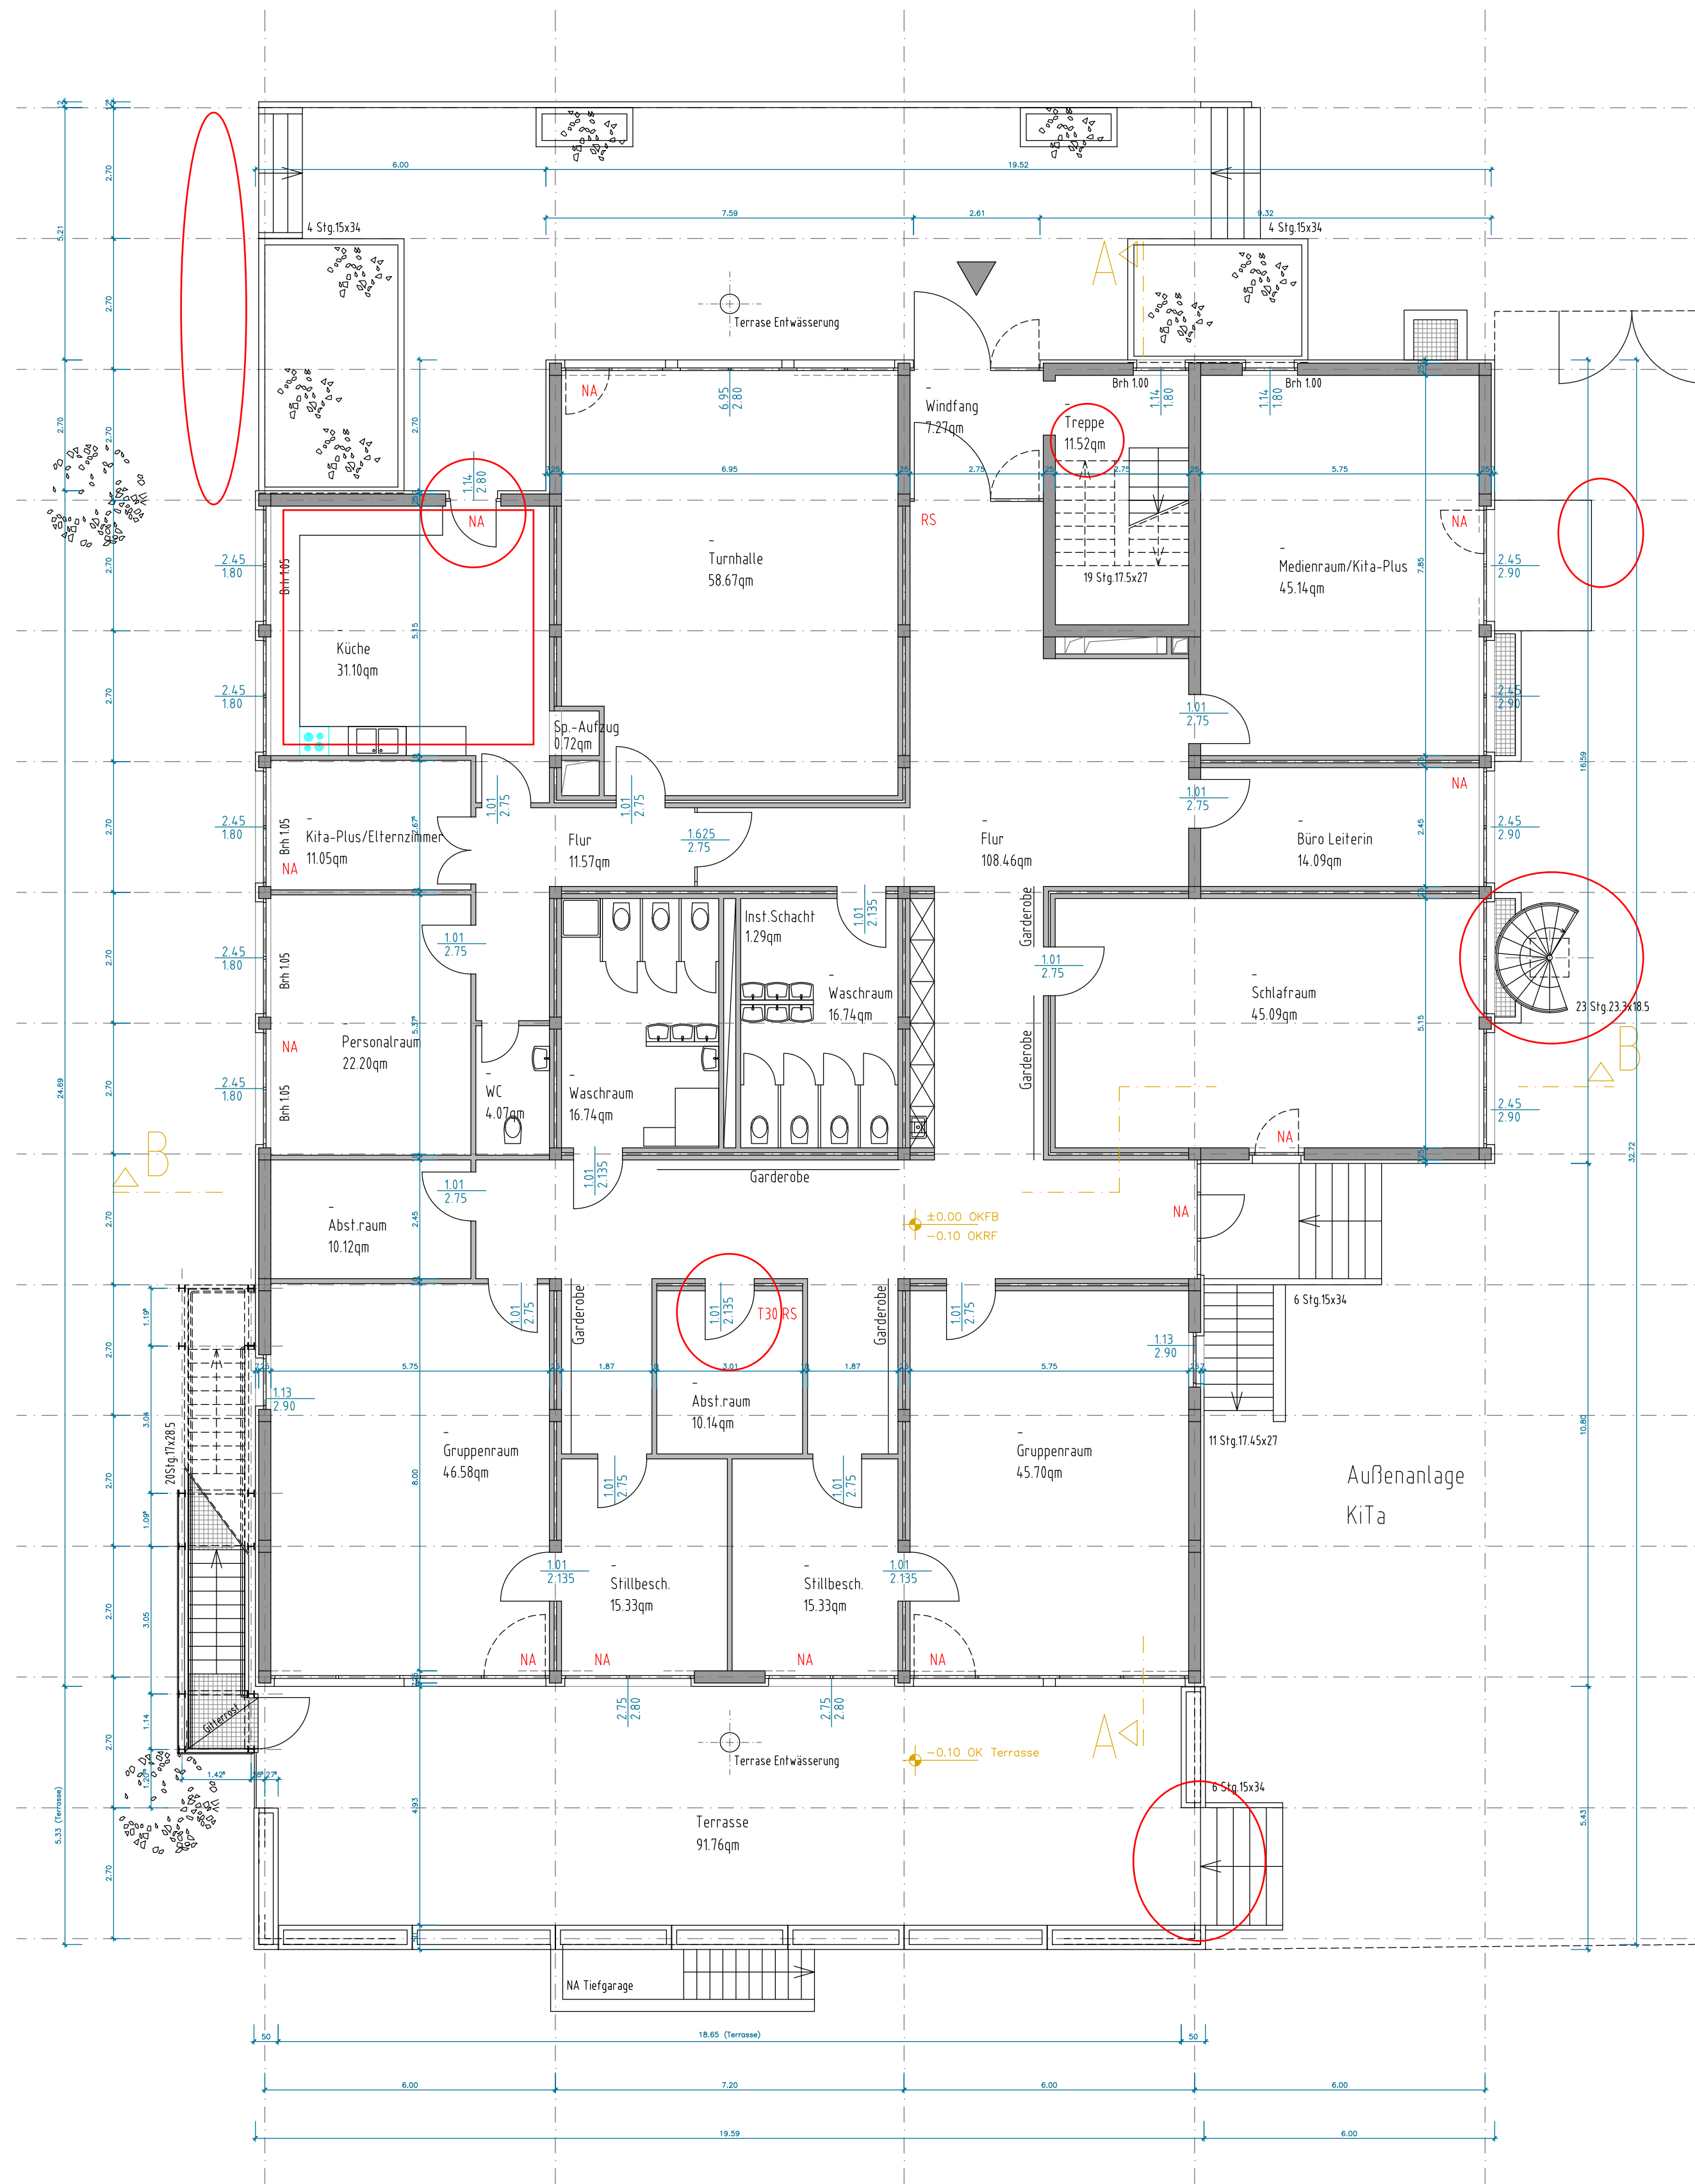

BESTANDSPLAN - REVISIONSPLAN

BEREICH 4-13 Reithausplatz 20 67099 Ludwigshafen Tel: 0621 - 504-4600 Fax: 0621 - 504-4605		Ludwigshafen Stadt am Rhein		Gebäudemanagement	BES
OBJEKTNR. KTS-008	OBJEKT / LIEGENSCHAFT KTS Hemshof Hemshofstr.39,Ludwigshafen	PROJEKT / MASSNAME Bestandsdokumentation	BAUTIL.	GESCHOSS EG	GEZEICHNET Mlotok
PROJEKTIER.	ARCHIV	PLANNUMMER	DATEIFRAG P:\4-13\CAD-Plane\KTS\KTS-008_Hemshof\Bestand	PLANSTAND Juni 2016	INDEX 1:100
BL 4-13	PE 4-131	PM 4-132	PTTEL 4-133	PLANGROSSE 630x500	PLANSTAND Juni 2016
				LAUOUT	PLANSTIL