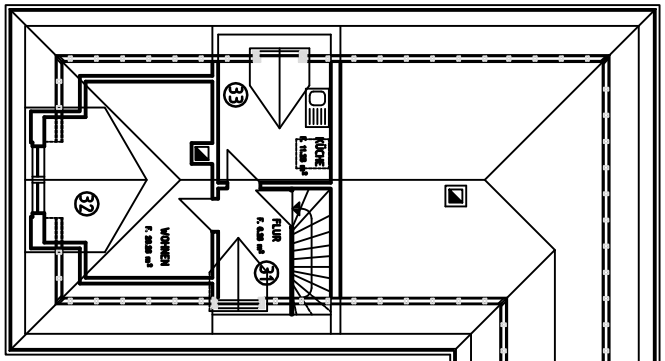

Hausmeister

Nutzung 1. OG: Betreuende Grundschule

2. RW ü. Fenster
(vorhanden)

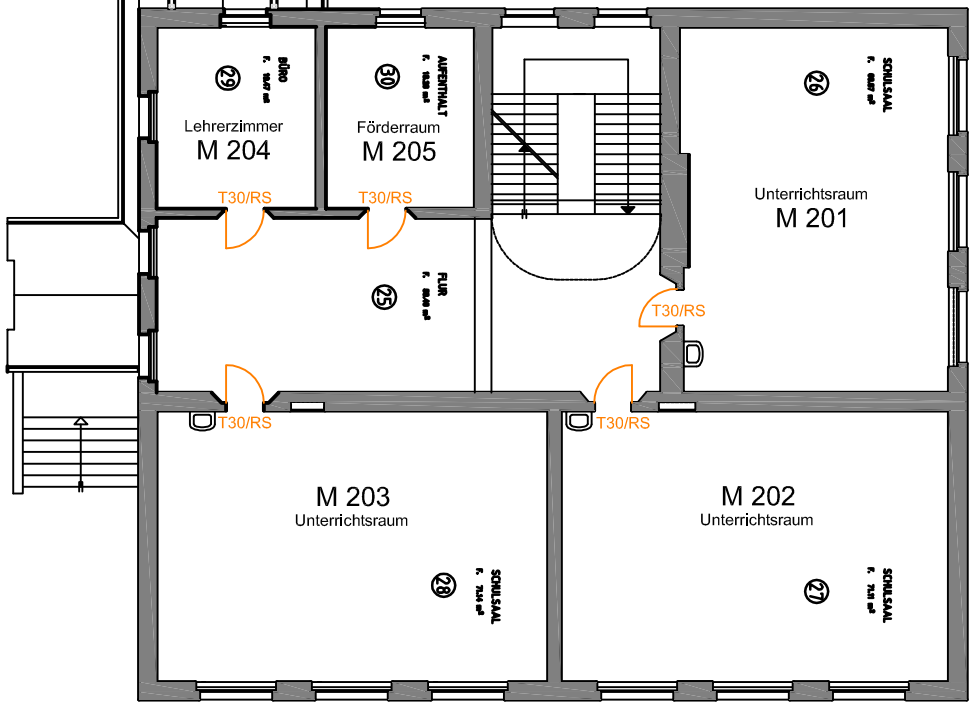

Kleinbrandmeldeanlage in allen Räumen
m. Anschluss an Alarmierungsanlage

2. Rettungsweg über Fenster
(vorhanden)

2. Rettungsweg über Fenster
(vorhanden)

Mozart-Schule 1. OG

VERBESSERUNG DES BRANDSCHUTZES
Variante A 29.09.2007

Wolfram Bluhm
Dipl.-Ing. Architekt

Büro Ludwigshafen
Crelssent-Rust-Str. 5
67065 Ludwigshafen
Tel: 0172 - 6313989

STADT LUDWIGSHAFEN AM RHEIN
BAUDEZERNAT VI HOCHBAUAMT 65

MOZARTSCHULE- GOETHESCHULE

BESTANDSPLÄNE - 1. OBERGESCHOSS

VORBEHALTLICH DER BAUAUFSICHTLICHEN GENEHMIGUNG

EWALD KARCH
ARCHITEKT
SCHINGLSTRASSE 49
67 LUDWIGSHAFEN OPPAU