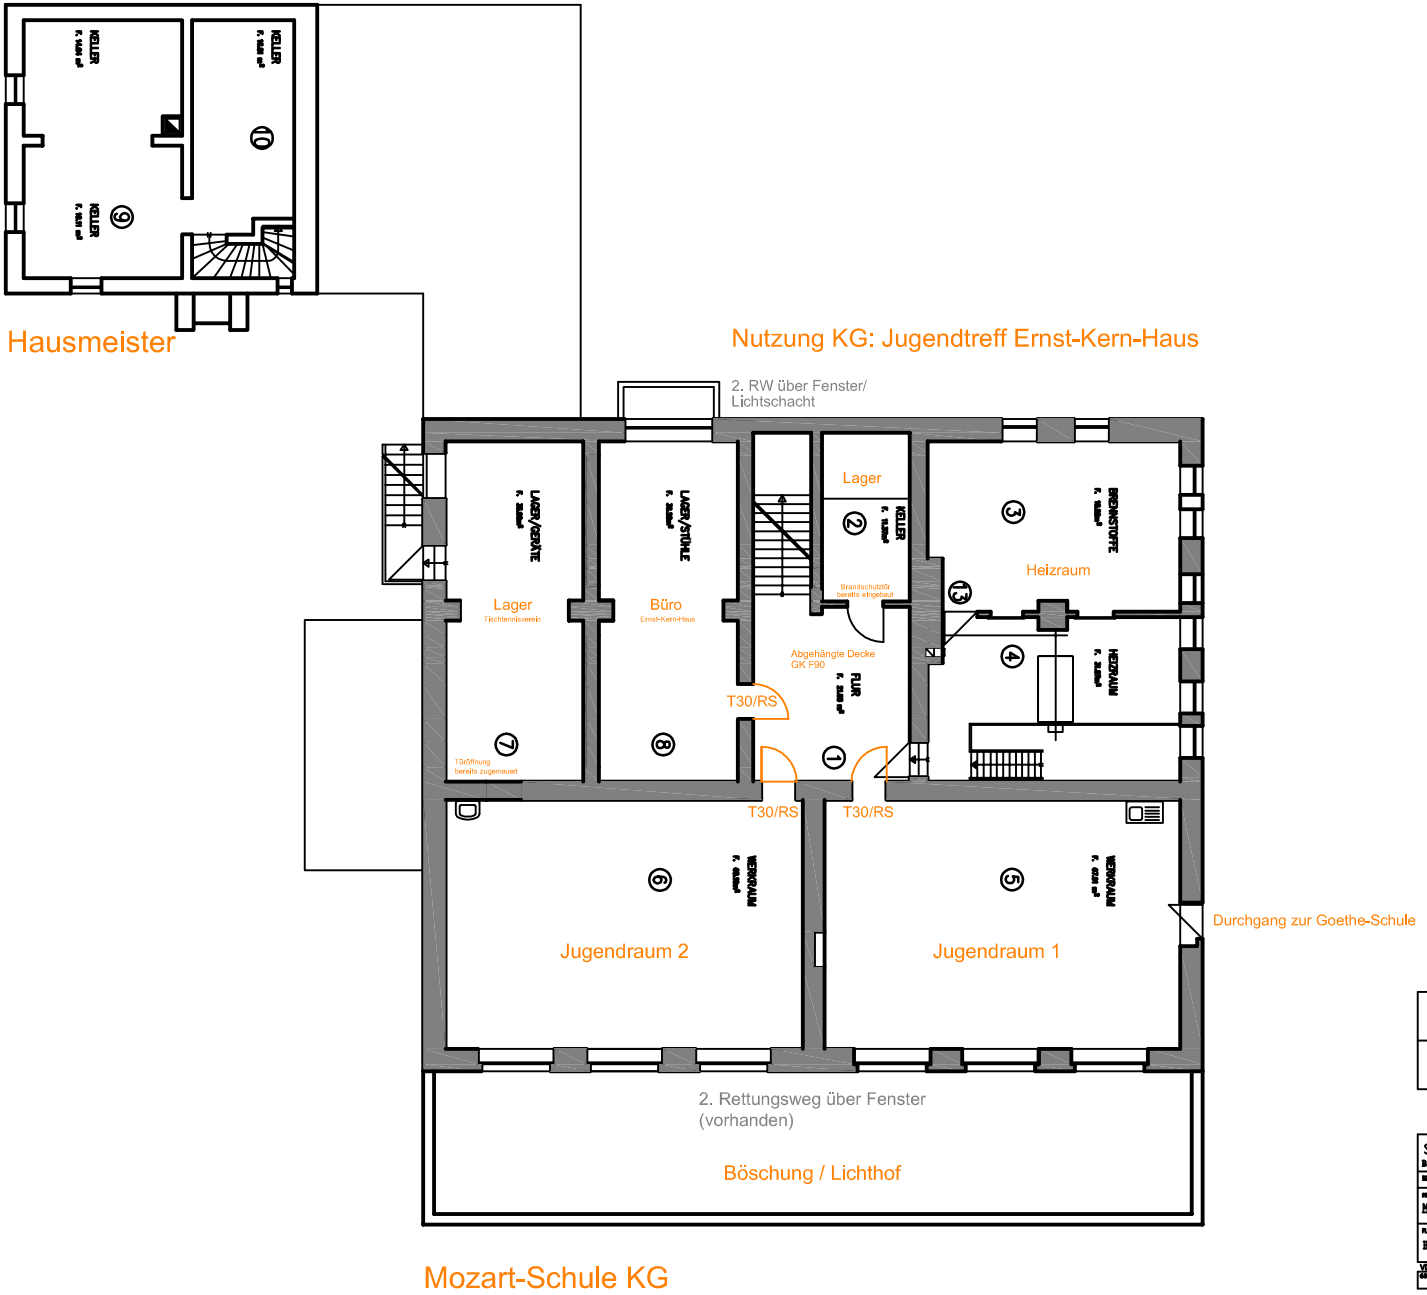

VERBESSERUNG DES BRANDSCHUTZES
Variante A 29.09.2007

Wolfram Bluhm
Dipl.-Ing. Architekt

Büro Ludwigshafen
Crolssant-Rust-Str. 5
67065 Ludwigshafen
Tel: 0172 - 6313909

STADT LUDWIGSHAFEN AM RHEIN
BAUDEZERNAT VI HOCHBAUAMT 65

MOZARTSCHULE- GOETHESCHULE

BESTANDSPLÄNE - KELLERGESCHOSS

VORBEHALTLICH DER BAUAUFSICHTLICHEN GENEHMIGUNG

EWALD KARCH
ARCHITEKT