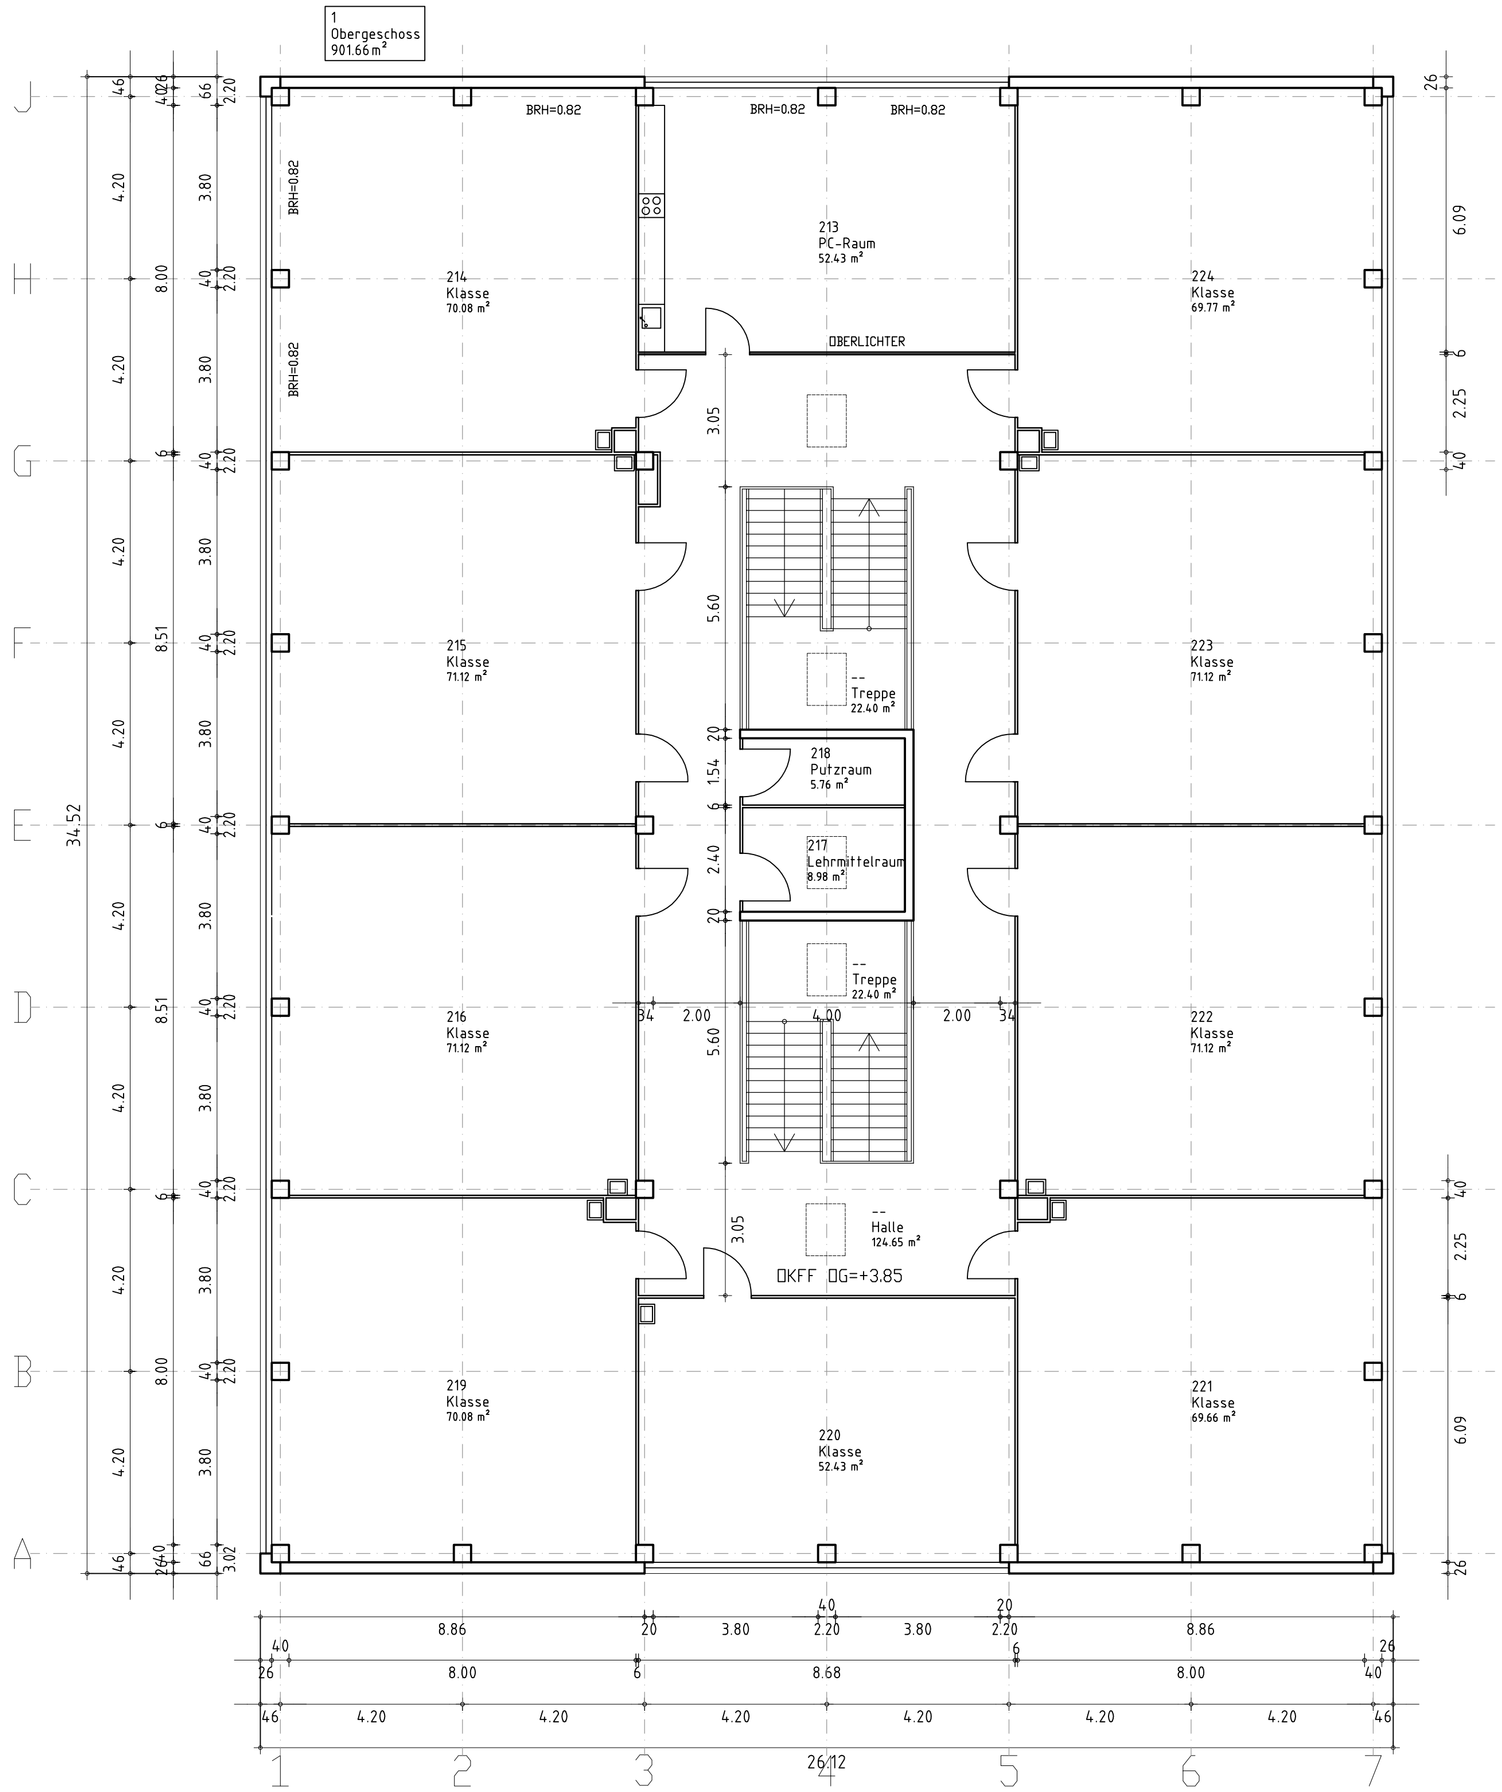

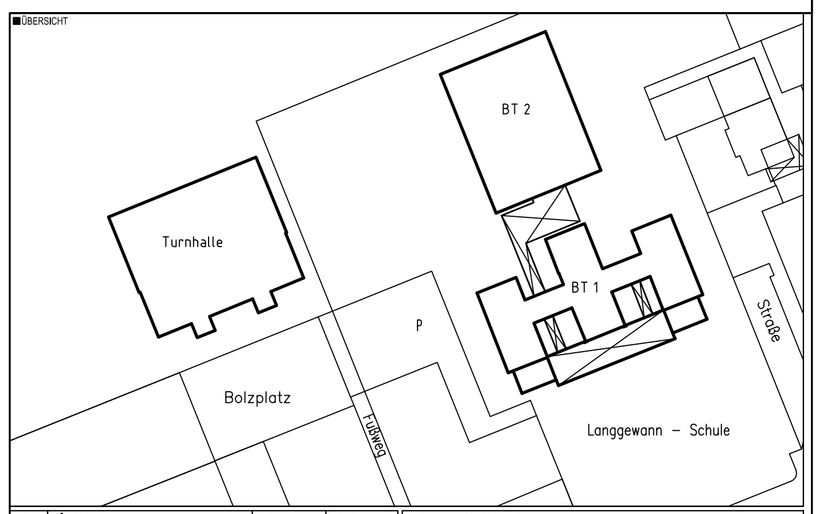

INDEX	ÄNDERUNG	DATUM	NAME

PLANVERFASSER (EXTERN)

BESTANDSPLANUNG

STADT LUDWIGSHAFEN AM RHEIN
GEBÄUDEMANAGEMENT

DEZERNAT 4 / BEREICH 4-13
RATHAUSPLATZ 20
67059 LUDWIGSHAFEN / Rh.
TEL: 0621-504 4600
FAX: 0621-504 4605

BES

OBJEKTNR.

PROJEKTNR.

BL 4-13

BPE 4-131

BPM 4-132

HTBEL 4-133

OBJEKT / LIEGENSCHAFT
Grundschule
Langgewann

PROJEKT / MASSNAHME
Bestanderfassung

BAUTEIL
BT 2

GESCHOSS
Obergeschoss

PLANINHALT / DARSTELLUNG
Grundriss OG

ARCHIV

PLANNUMMER

DATEIPFAD
P:\4-13\CAD-Pläne\SGS_Grundschulen\SGS-020_Langgewannschule-KTS\Bestand

GEZEICHNET

MSTB
1:100

INDEX

PLOTDATUM

PLANSTAND
Jan 2009

PLANGRÖSSE
DIN A1

LAYOUT

PLOTSTIL